
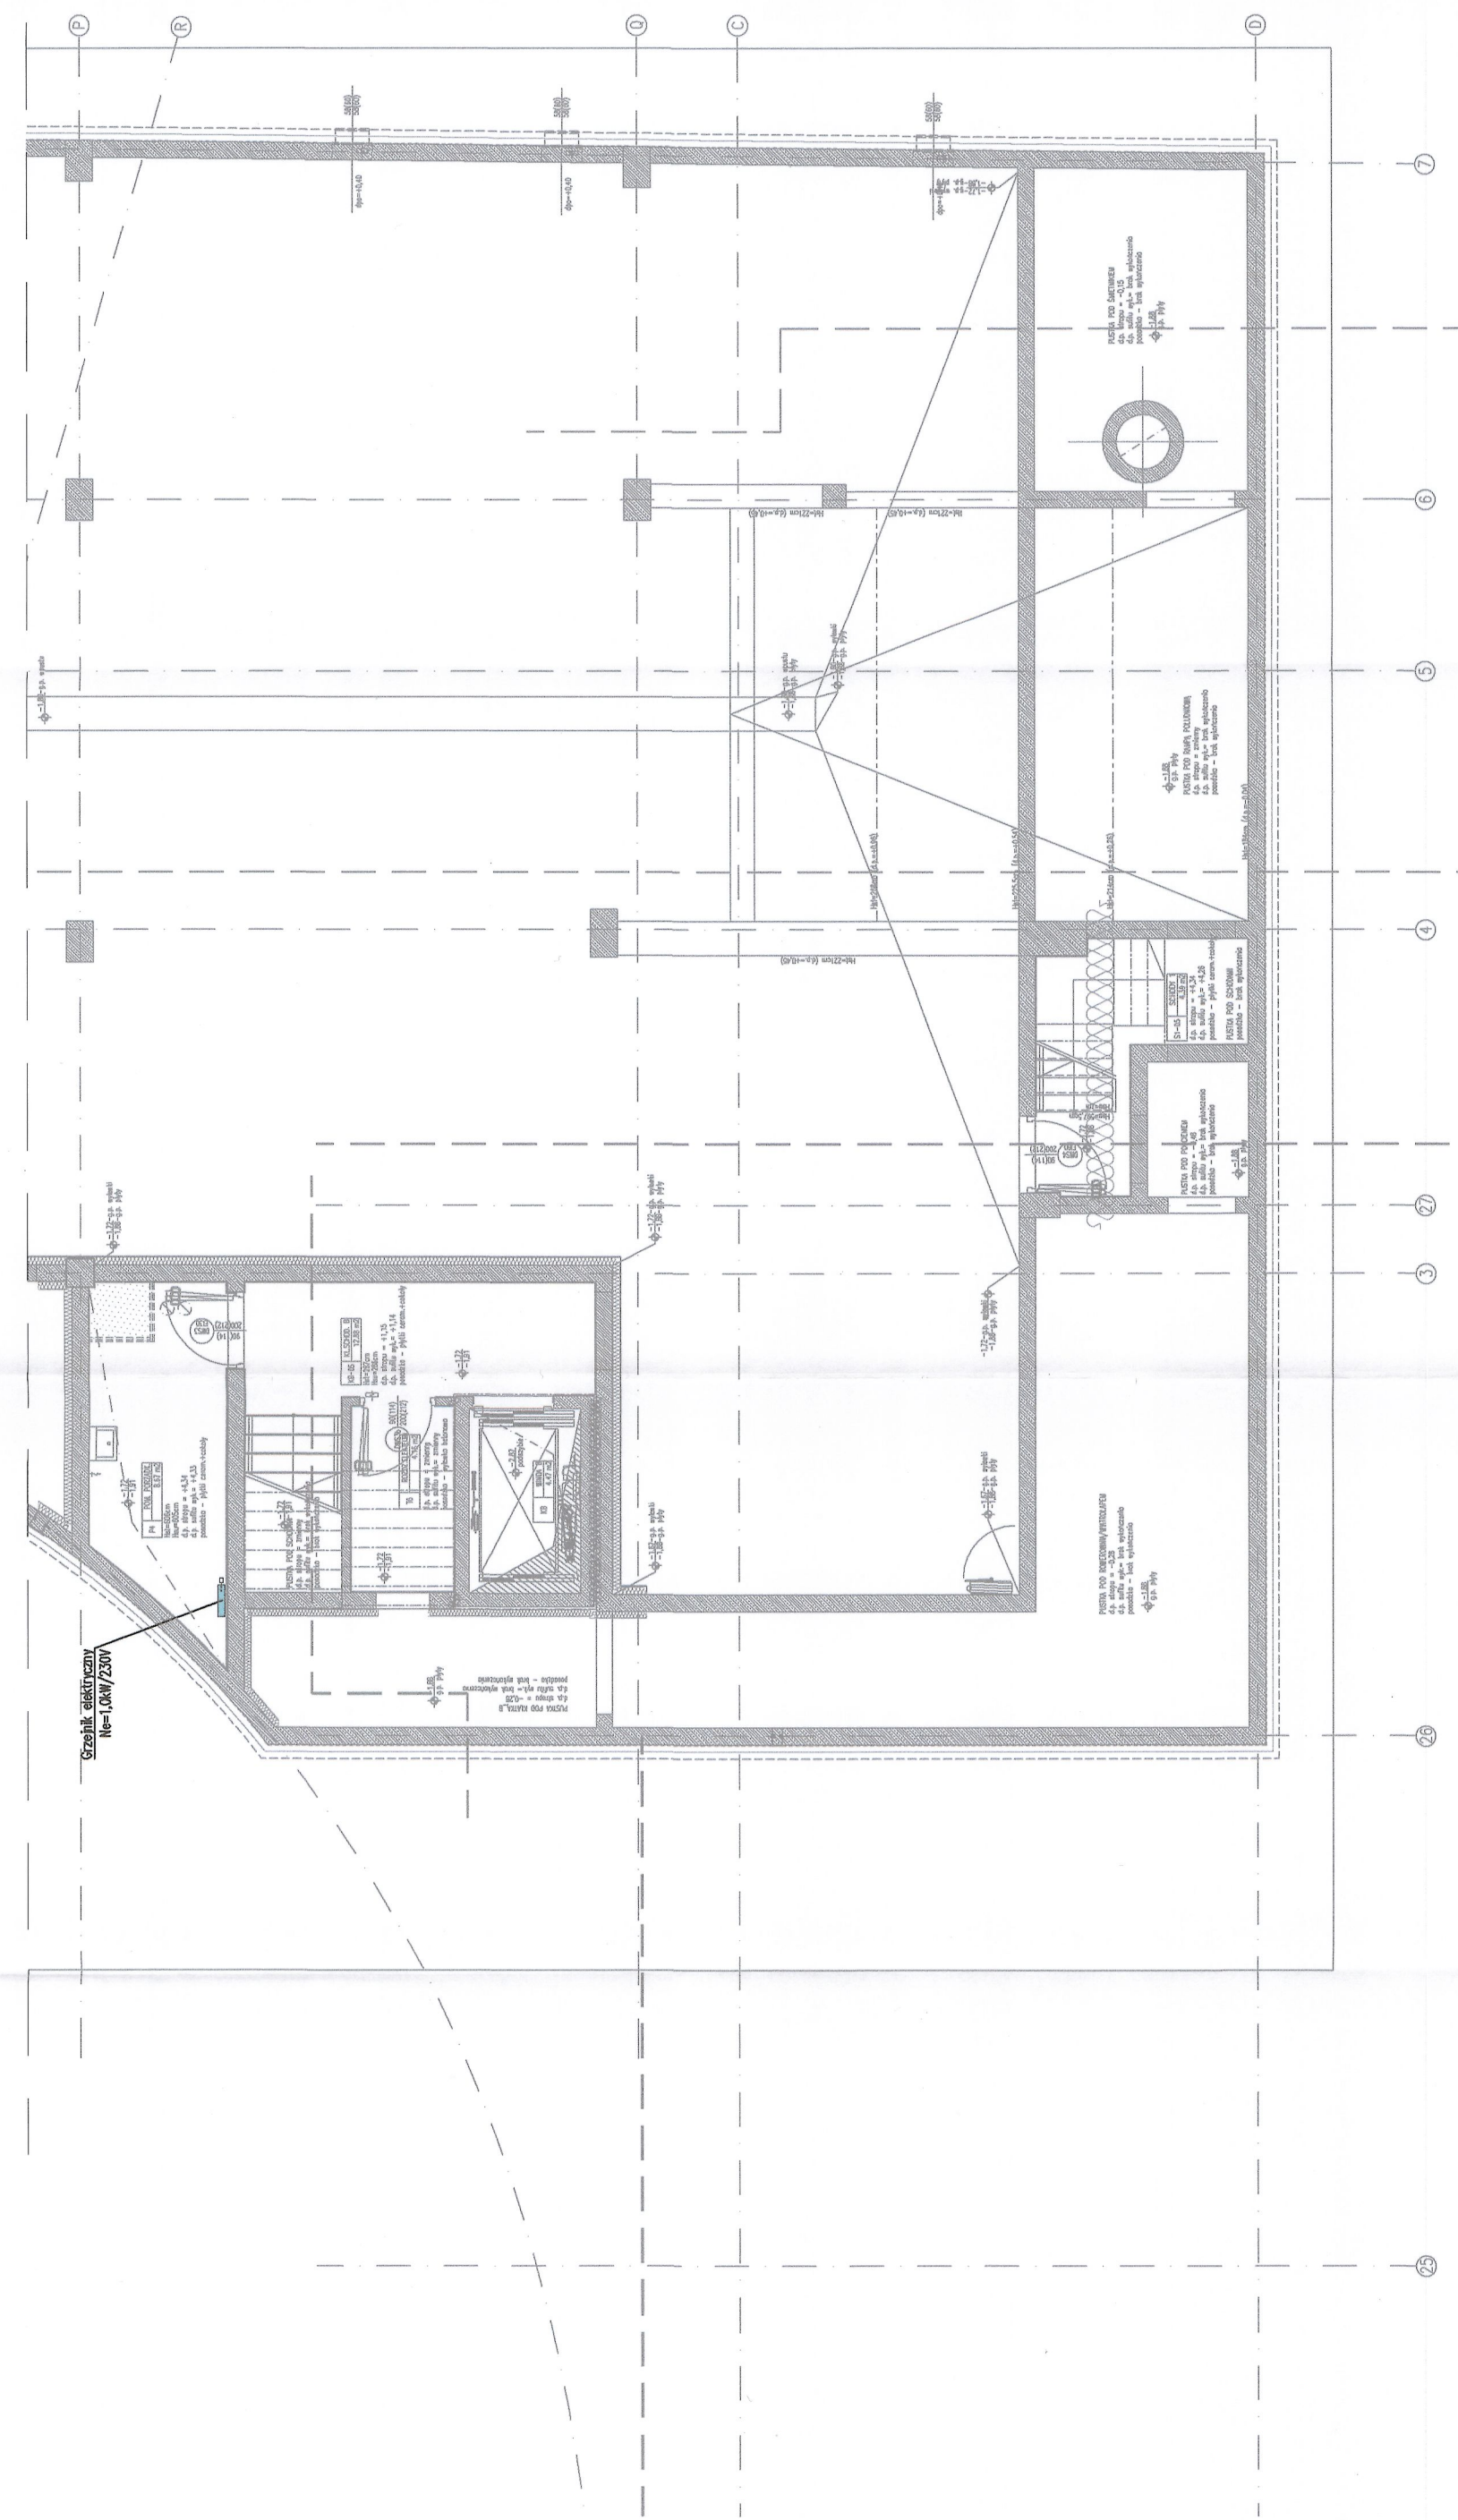


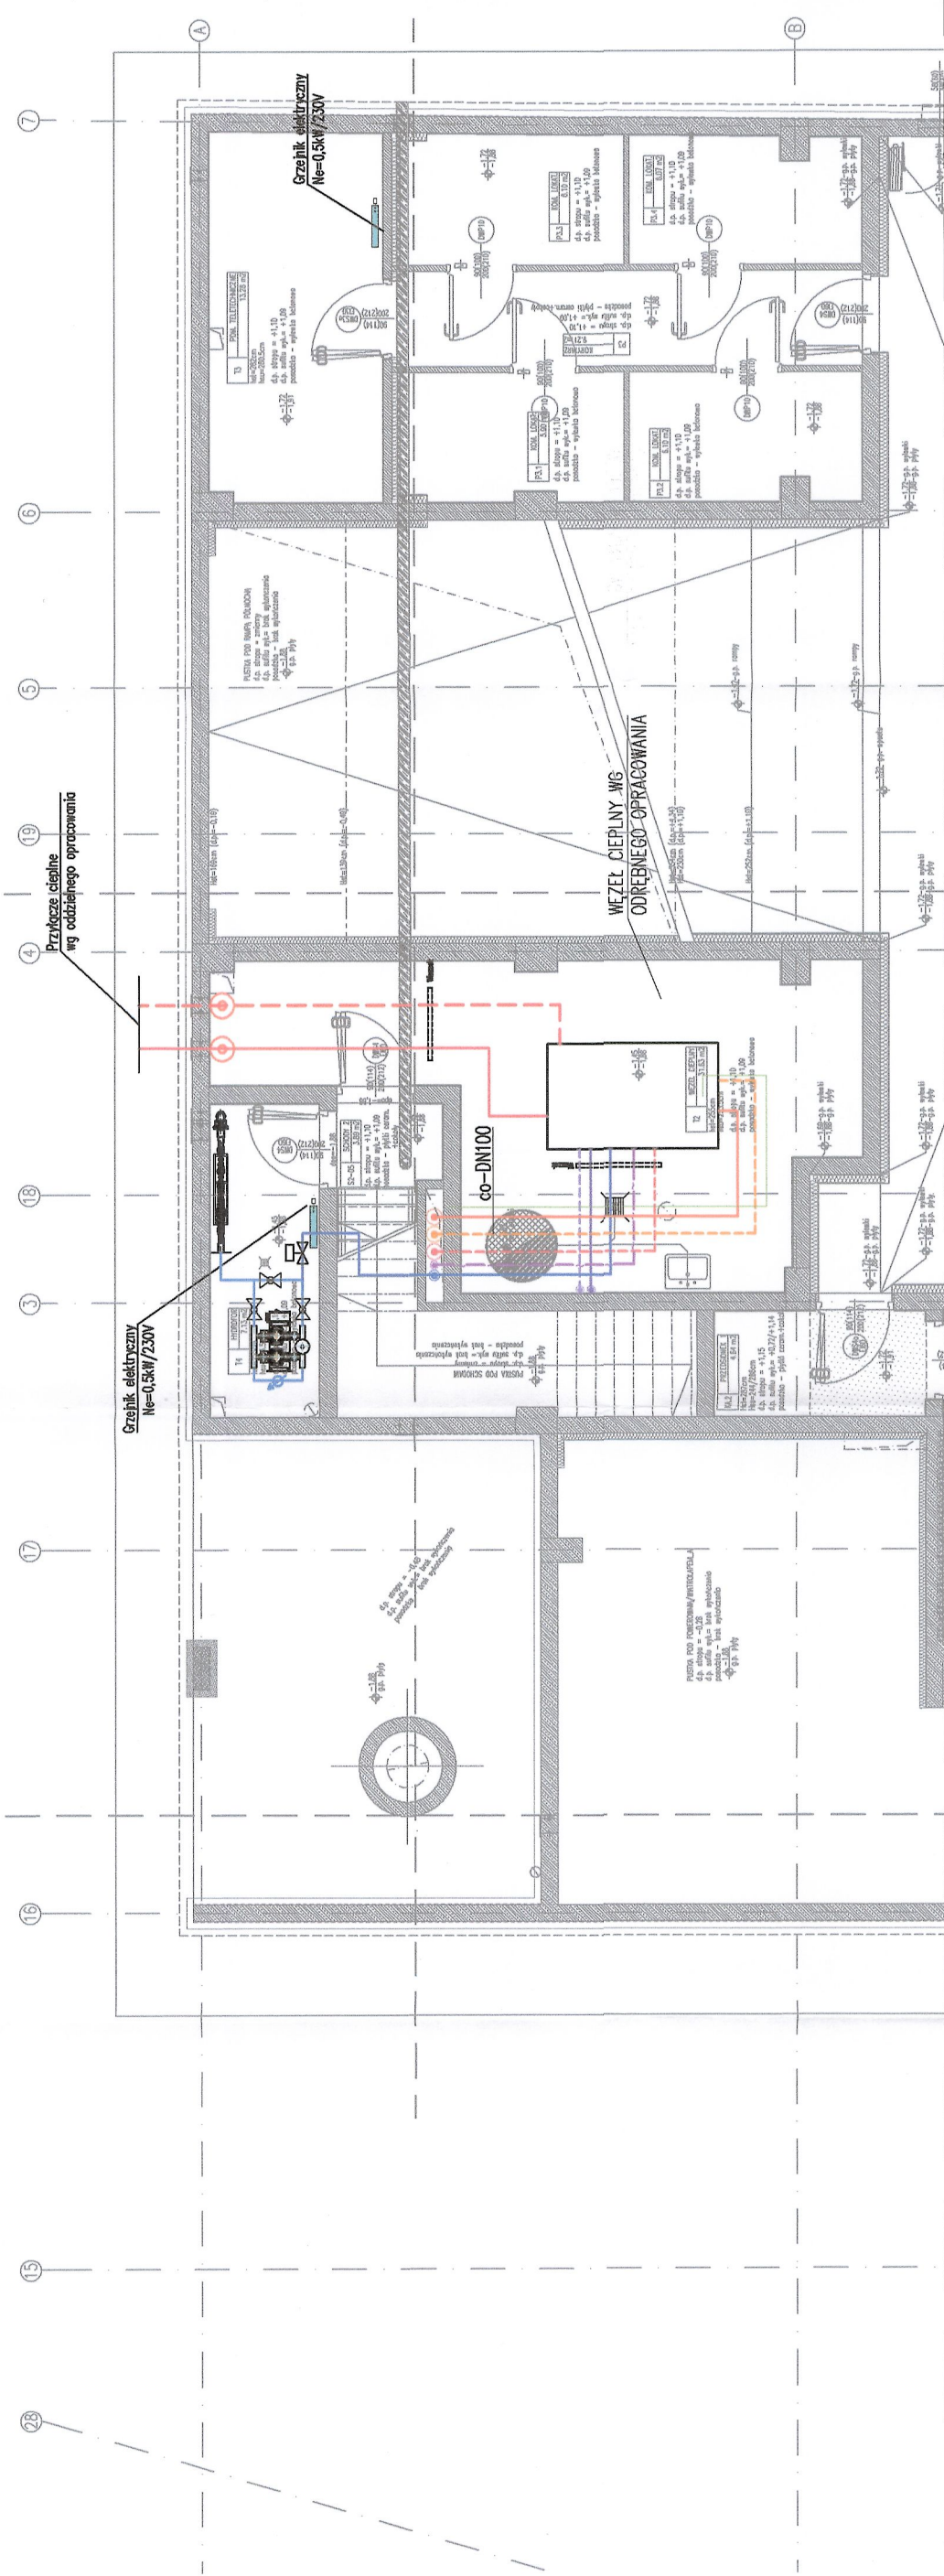

**DOKUMENTACJA
POWYKONAWCZA**

MAJOR ARCHITEKCI
ul. Gajowa 52/5, 50-520 Wrocław
www.majorchitekci.pl, pracownia@majorchitekci.pl
tel. +48717876200

TEMAT: Projekt budynku wielofunkcyjnego, będącego w części budynkiem mieszkaniowym wielorodzinnym z wbudowanym przedszkolem i garażem, a w części budynkiem zamieszkania zbiorowego z mieszkaniami dla osób starszych, z pomieszczeniami do dziennego pobytu dla tych osób i z usługami, wraz z zagospodarowaniem terenu, drogą wewnętrzną, zjazdem z drogi publicznej i przyłączeniem do sieci miejskich na terenie osiedla Nowe Żerniki we Wrocławiu

LOKALIZACJA: Osiedle Nowe Żerniki, 50-060 Wrocław dz. nr 67 i część dz. nr 62/43, 62/31, 62/32, 62/35 AM-10, obch. Żerniki we Wrocławiu

WNIOSKOPIS: TIS, We Wrocławiu, ul. Śpiżarskiego 102/104, 51-148 Wrocław

OPRACOWANIE: mgr inż. arch. Marcin Majar 701/01/D/W
mgr inż. arch. Alicja Maronowicz
mgr inż. arch. Jolanta Dąbrowska
mgr inż. arch. Jolanta Dąbrowska
mgr inż. arch. Włodzisław Cichociński
mgr inż. arch. Hanna Kurek
mgr inż. arch. Anna Jurek
mgr inż. arch. Anna Jurek

PROJEKTOWANIE: mgr inż. Elżbieta Bester nr upr. 116/79/WBPP oraz 324/90/UW
mgr inż. Agata Podgórska nr upr. 246/02/UW
mgr inż. Agata Podgórska nr upr. 246/02/UW

WYKONANIE: 1601
INSTALACJE C.O. I C.I.
GARAZ -0.5

CO-01